



電灯・動力 幹線系統図

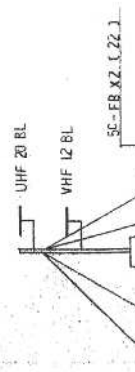

AC 100V

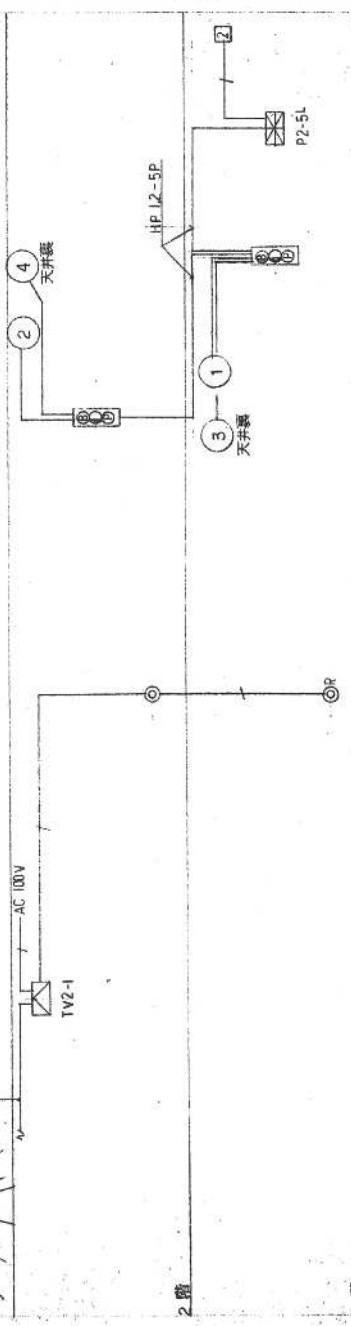


テレビ・共聴 系統図


火災警知 系統図

記号	図章	備考	番号
変圧機			P-2-5L
組合機			P-2
変圧機			P-2
電線			150φ
定電式 スポット型 感知器			2 個
定電式 スポット型 感知器			1 個
煙 感知器			2 個
警報区域番号			
特記のない配線は下記による。			
---	AE	12-2C	
---	W	12-4C	


有東邦設計事務所 本社 福岡県福岡市中央区天神1丁目15-1 設計室 福岡市博多区博多南3丁目15-1 1階 福岡市 第13244号 野 良 昭		工事名称 別府二公民館新築工事 図面名称 系統図・凡例	作成 4年6月 日 所長 担当 監図	図面No 3 / 12
--	--	--------------------------------	-----------------------	----------------

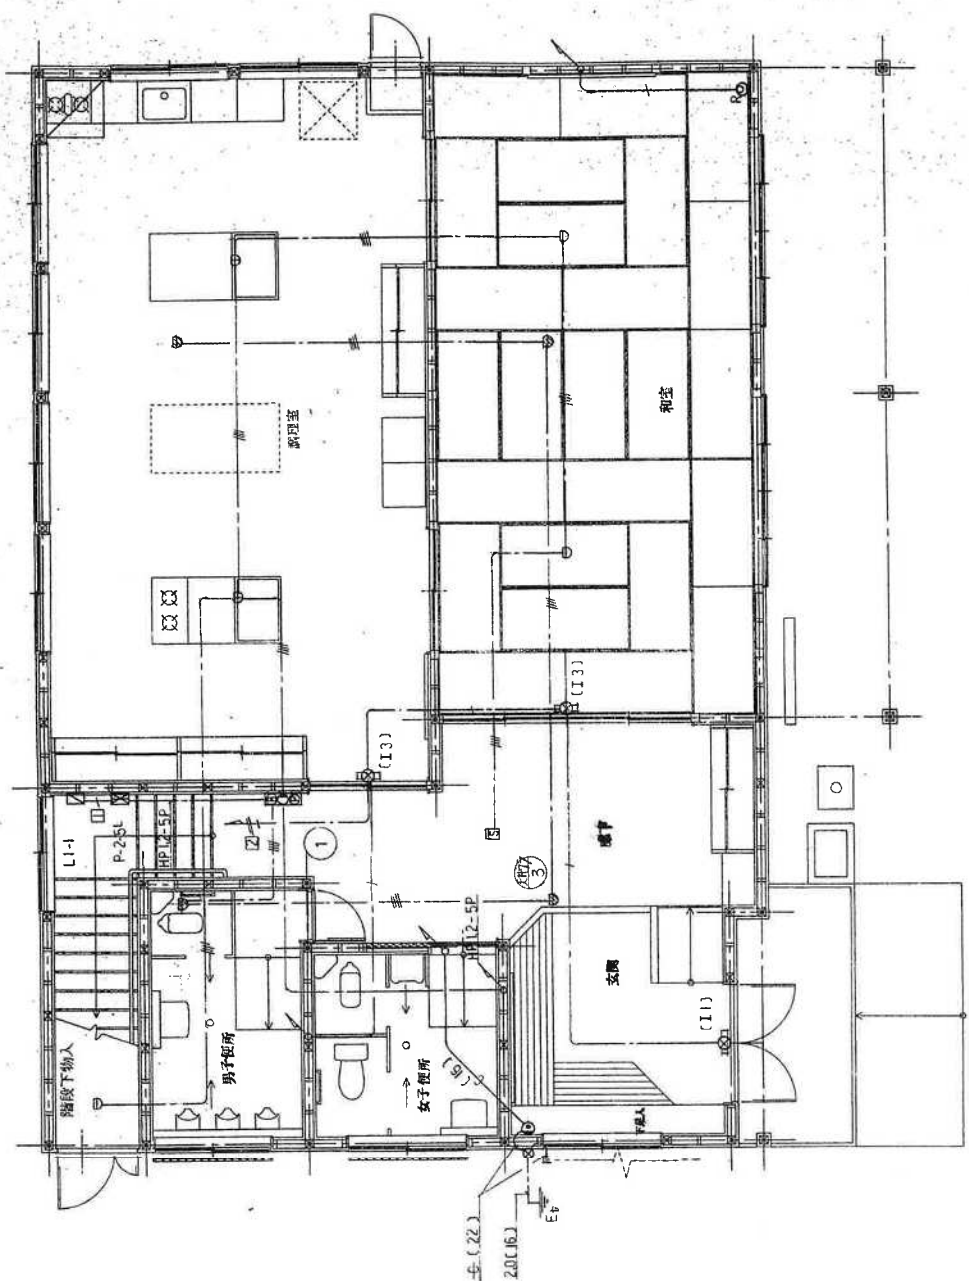



図面No. 11/12	作成 4年 8月 日	図面No. 11/12	図面No. 11/12
工事名称 別府二公民館新築工事	図面名称 1階 防電 火災報知設備配線図	縮尺 1/50	縮尺 1/50
(有)東邦設計事務所 本社 福岡県福岡市東区大字別府200番地の2 設計室 福岡市東区博多駅前3丁目15-1 1楼 建築士 第139244号 約 野 良 昭	図面No. 11/12 作成 4年 8月 日	図面No. 11/12 作成 4年 8月 日	図面No. 11/12 作成 4年 8月 日

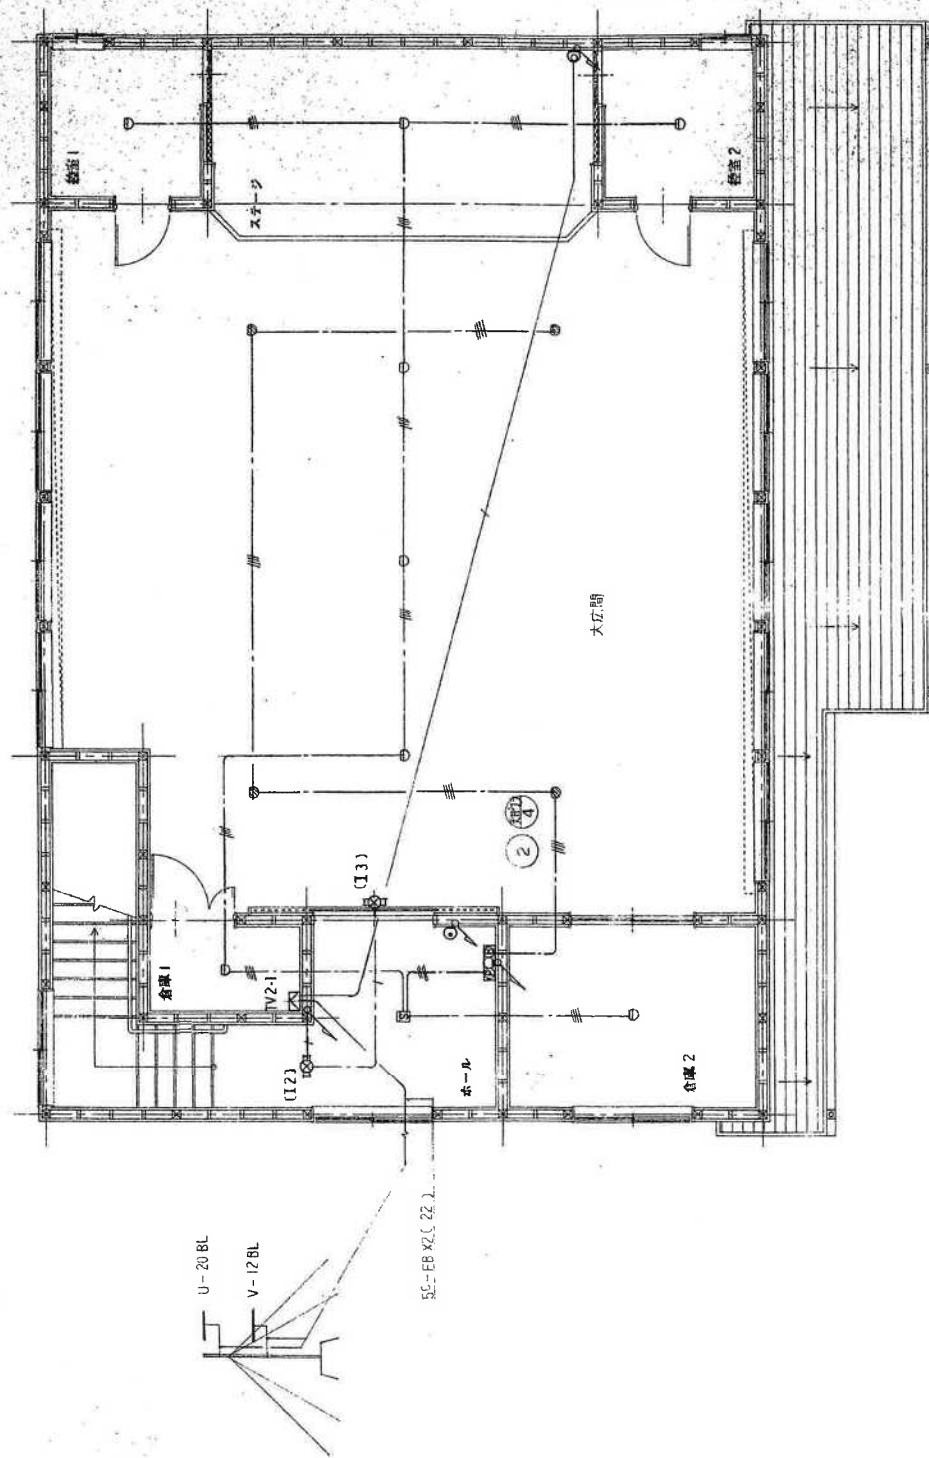

工事名称 別所二公民館新築工事 図面名称 2階 弱電 火災検知設備配線図		縮尺 1/50	作成 4年 8月 日 監理 担当 豊田	図面No. 12/12
(有)東邦設計事務所 本社 福岡県福岡市東区大字所1208番地の2 設計室 福岡市博多区博多駅前3丁目15-1 1400番地 電話 333244 代表 野 良 昭				

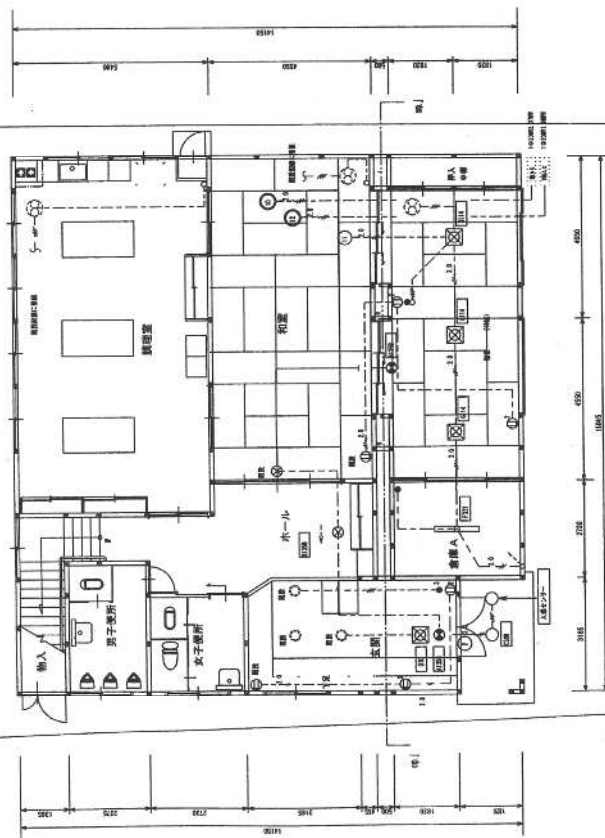


1 階平面図

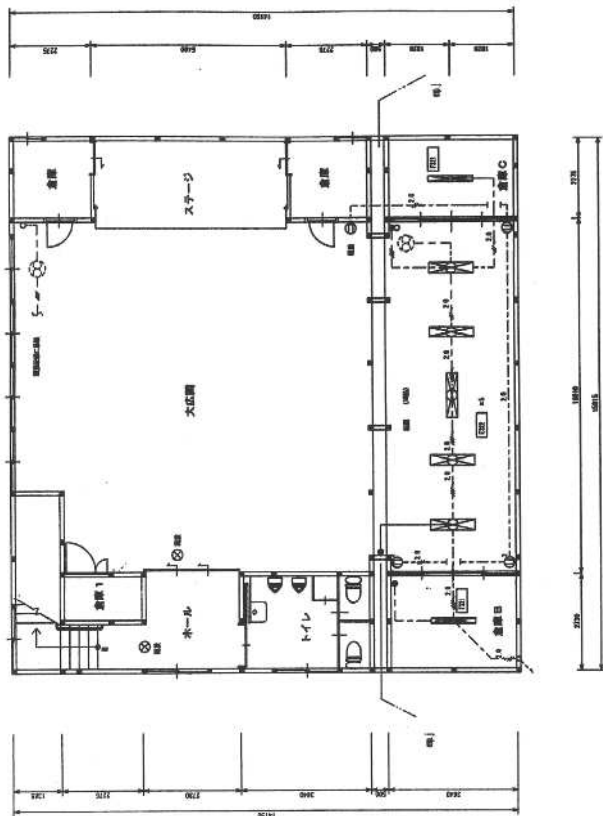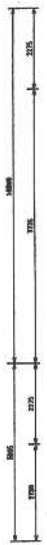


2 階平面図

完成図

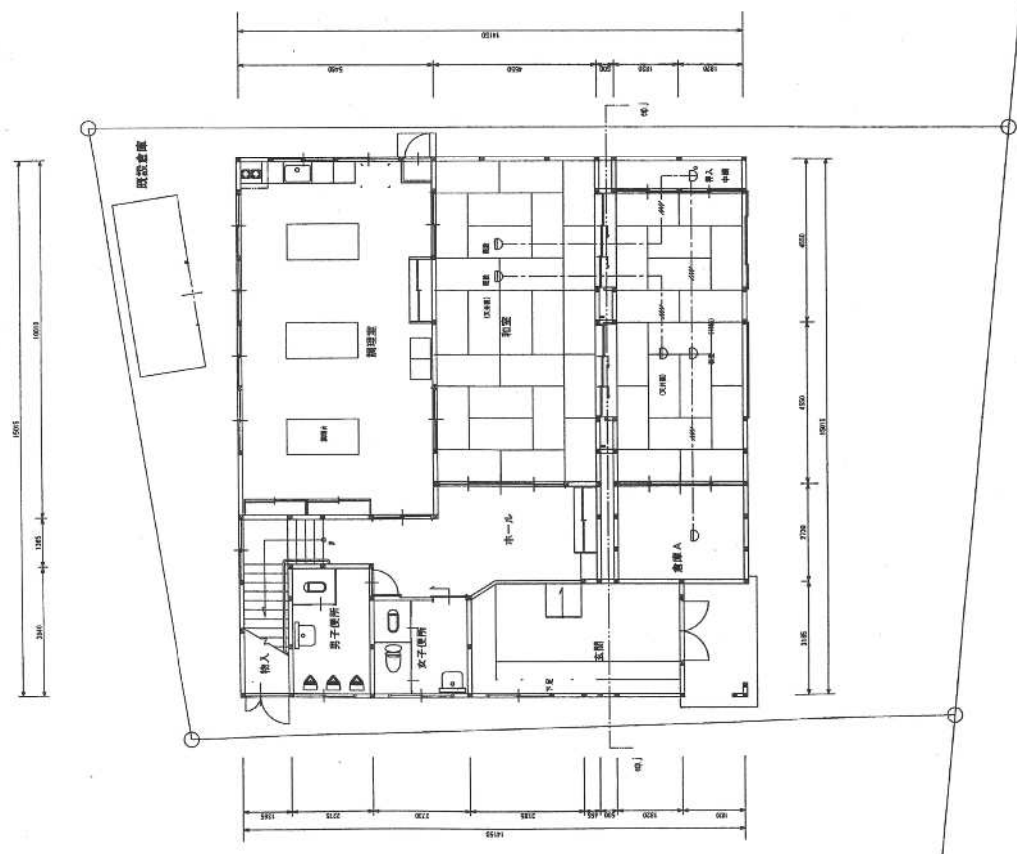

1 1階平面図

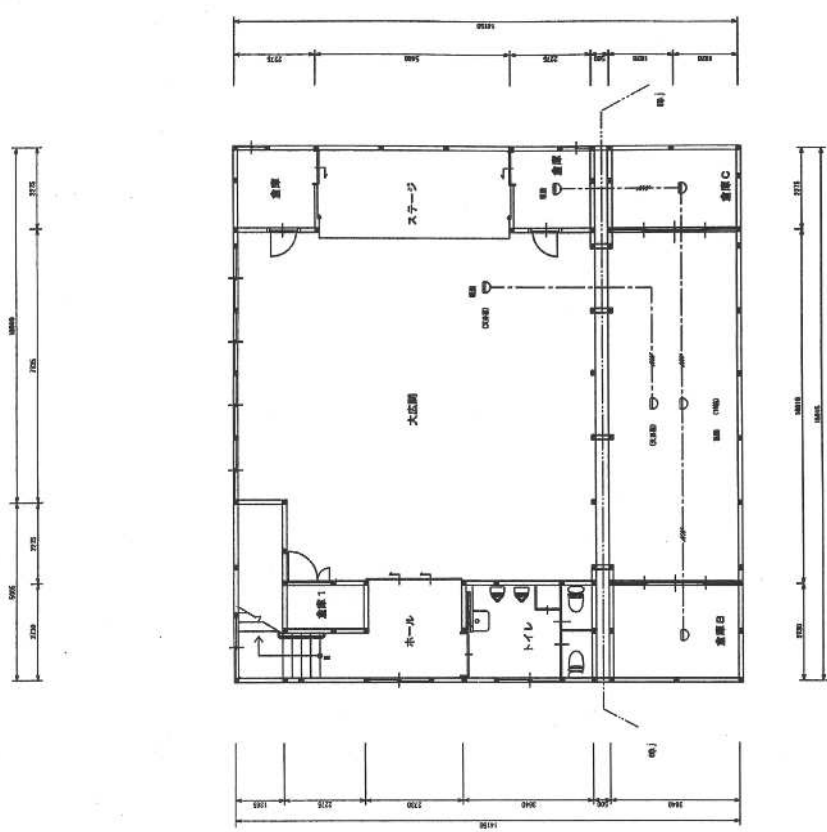

2 2階平面図

完成図

